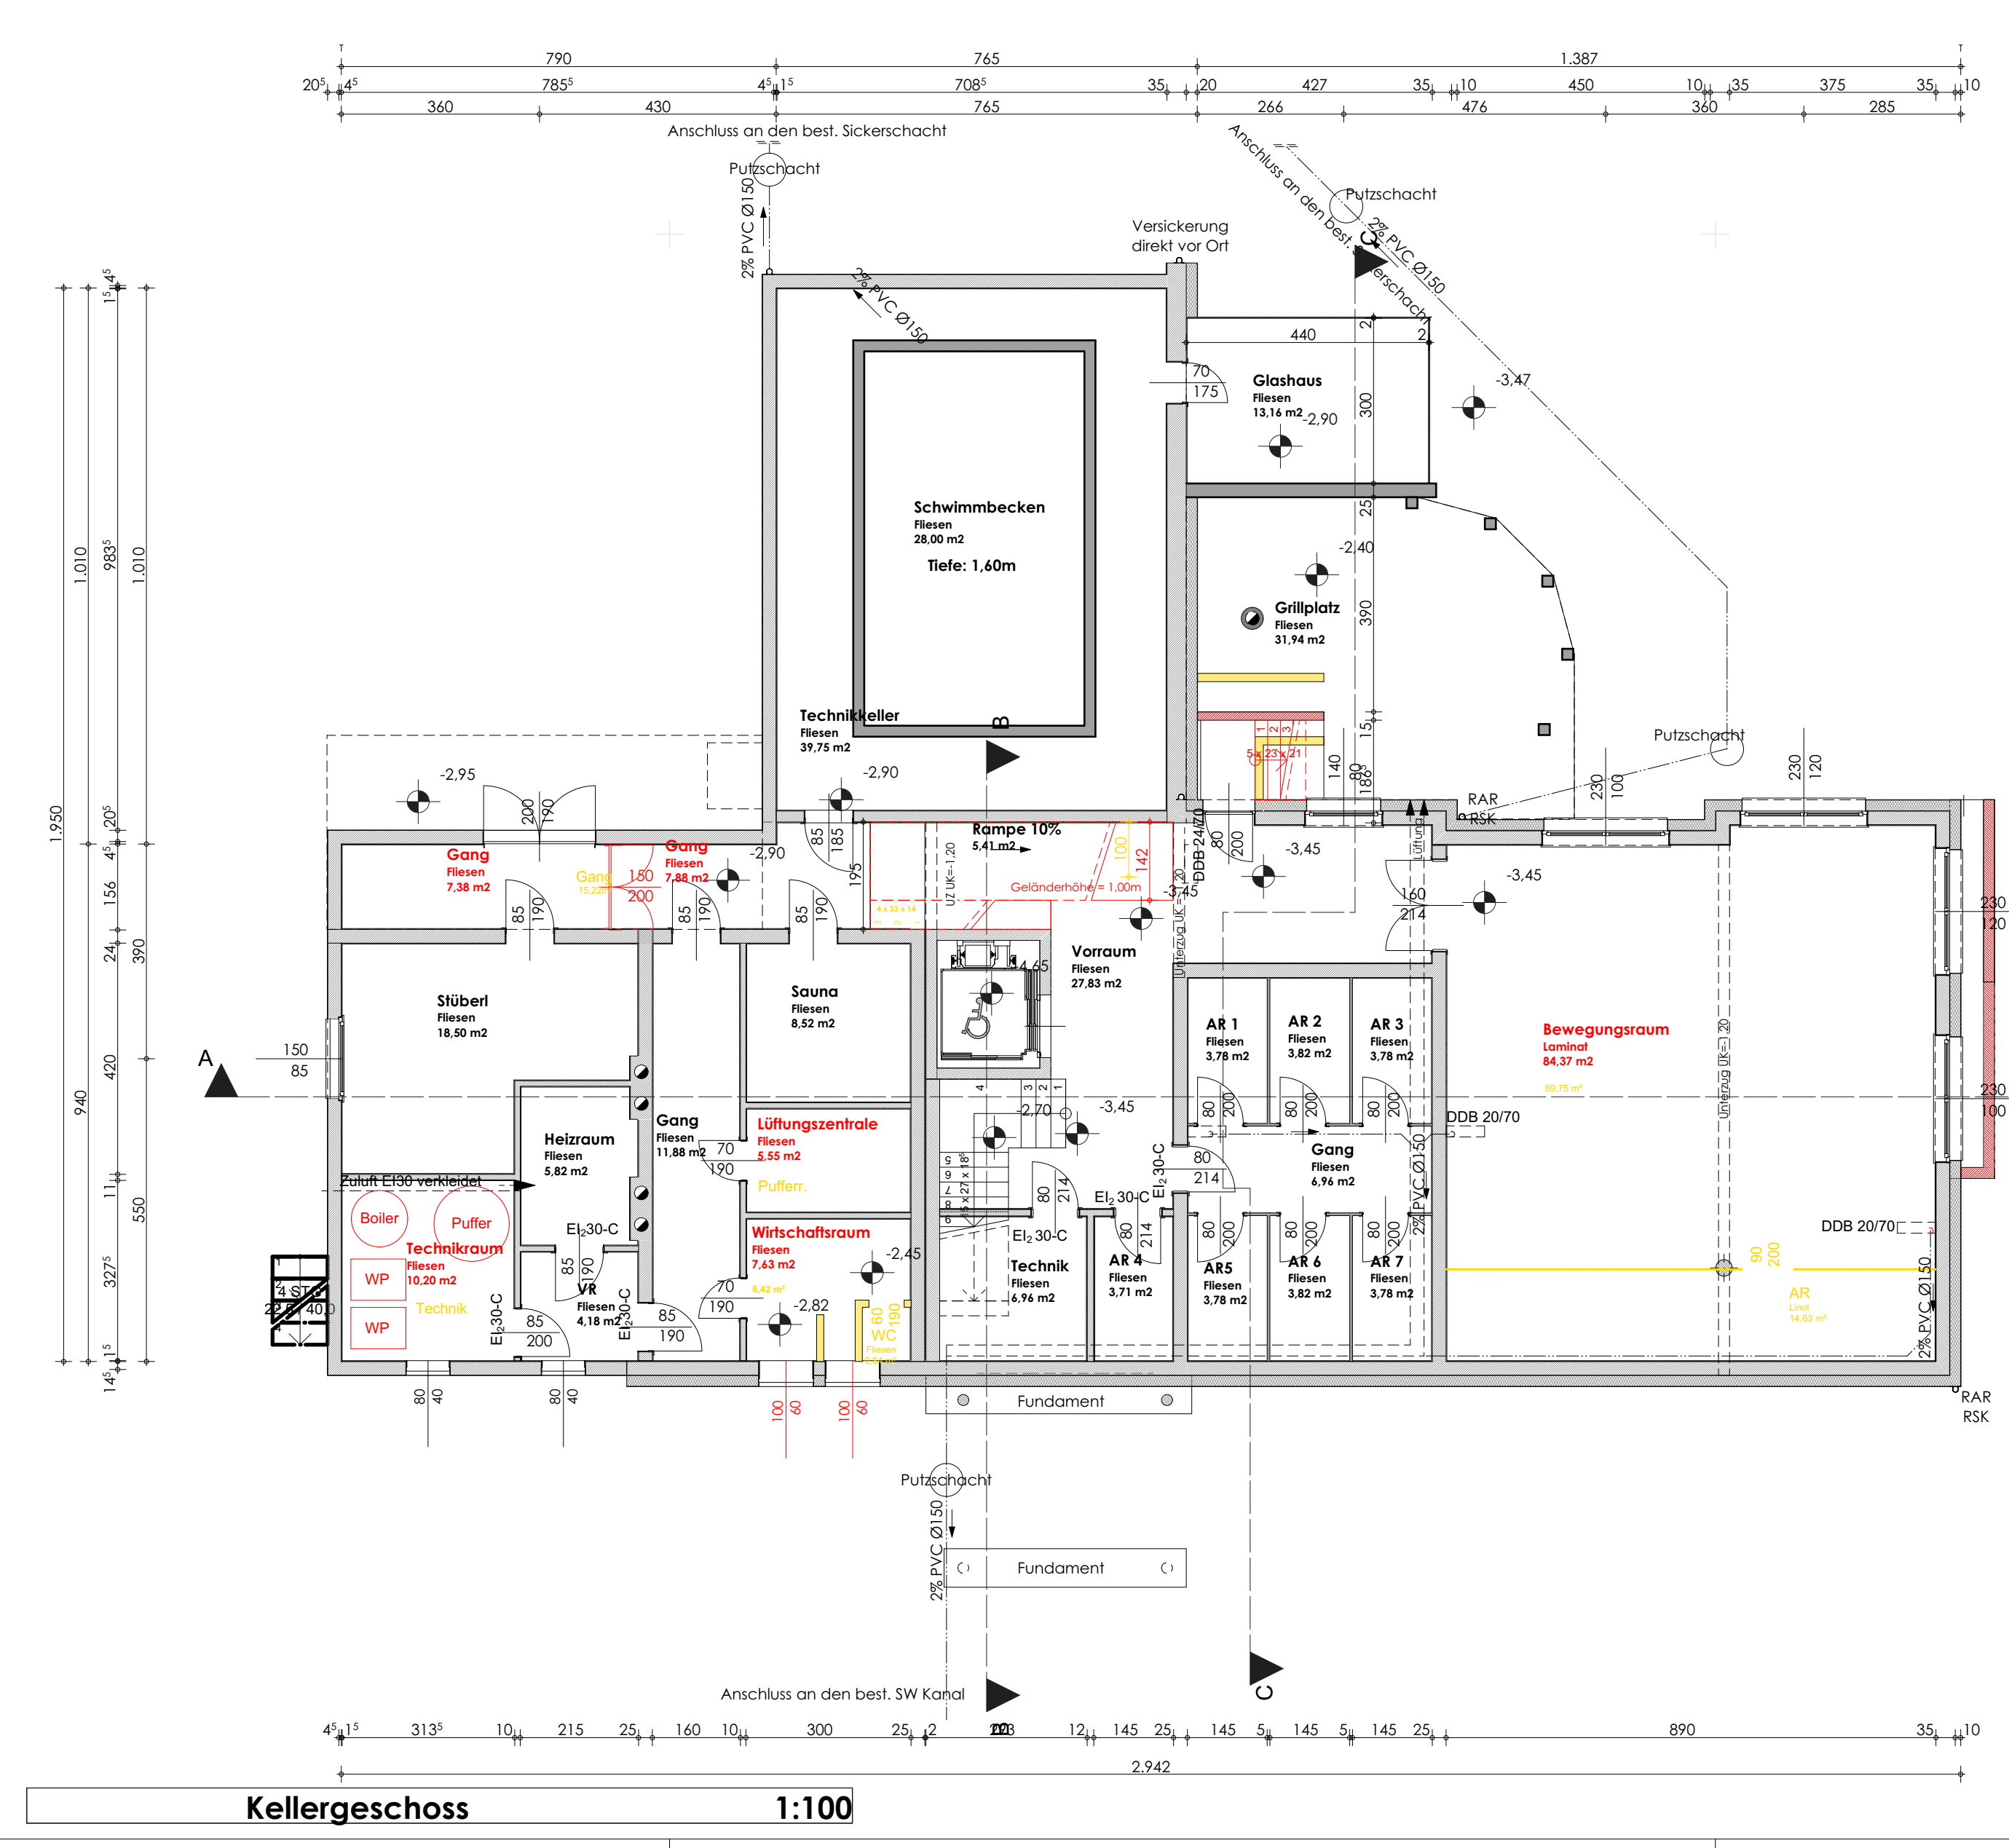
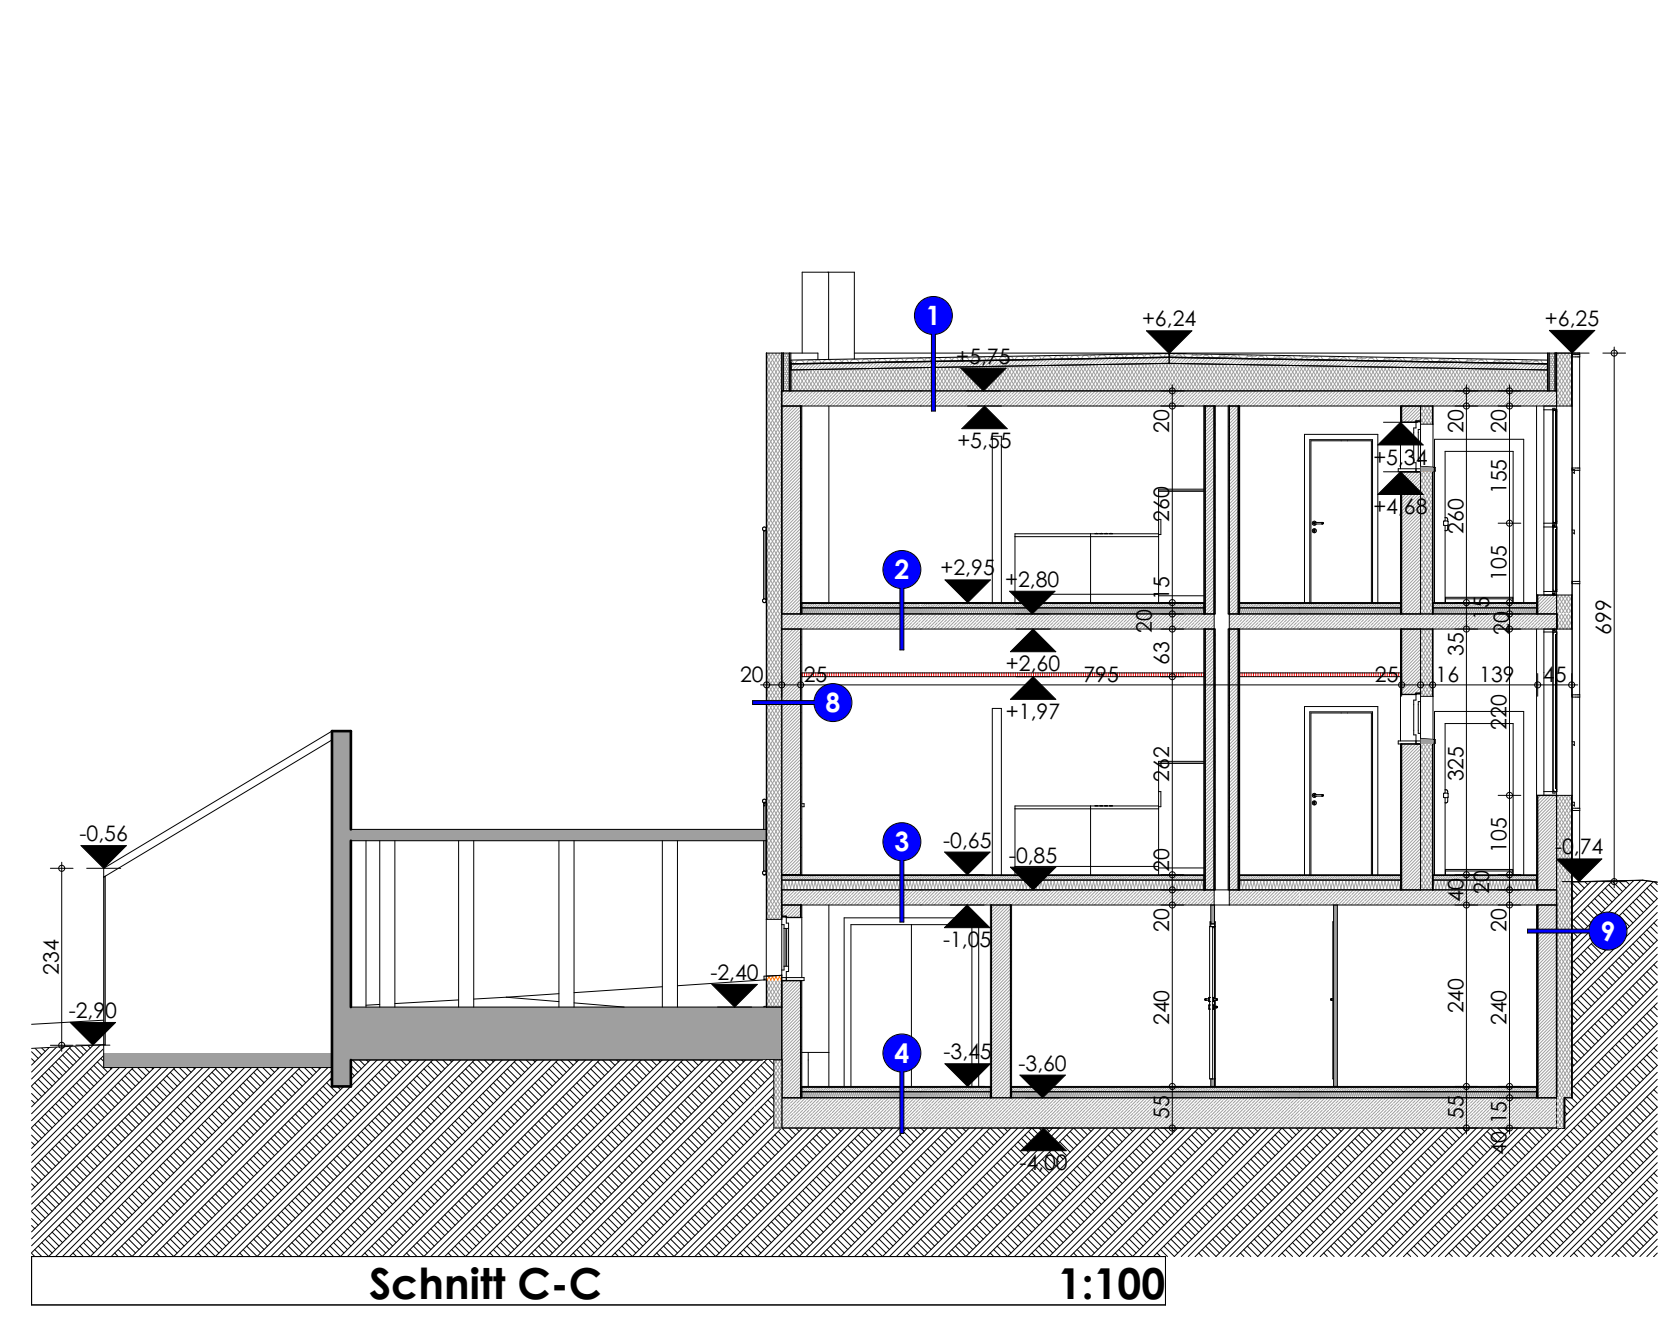
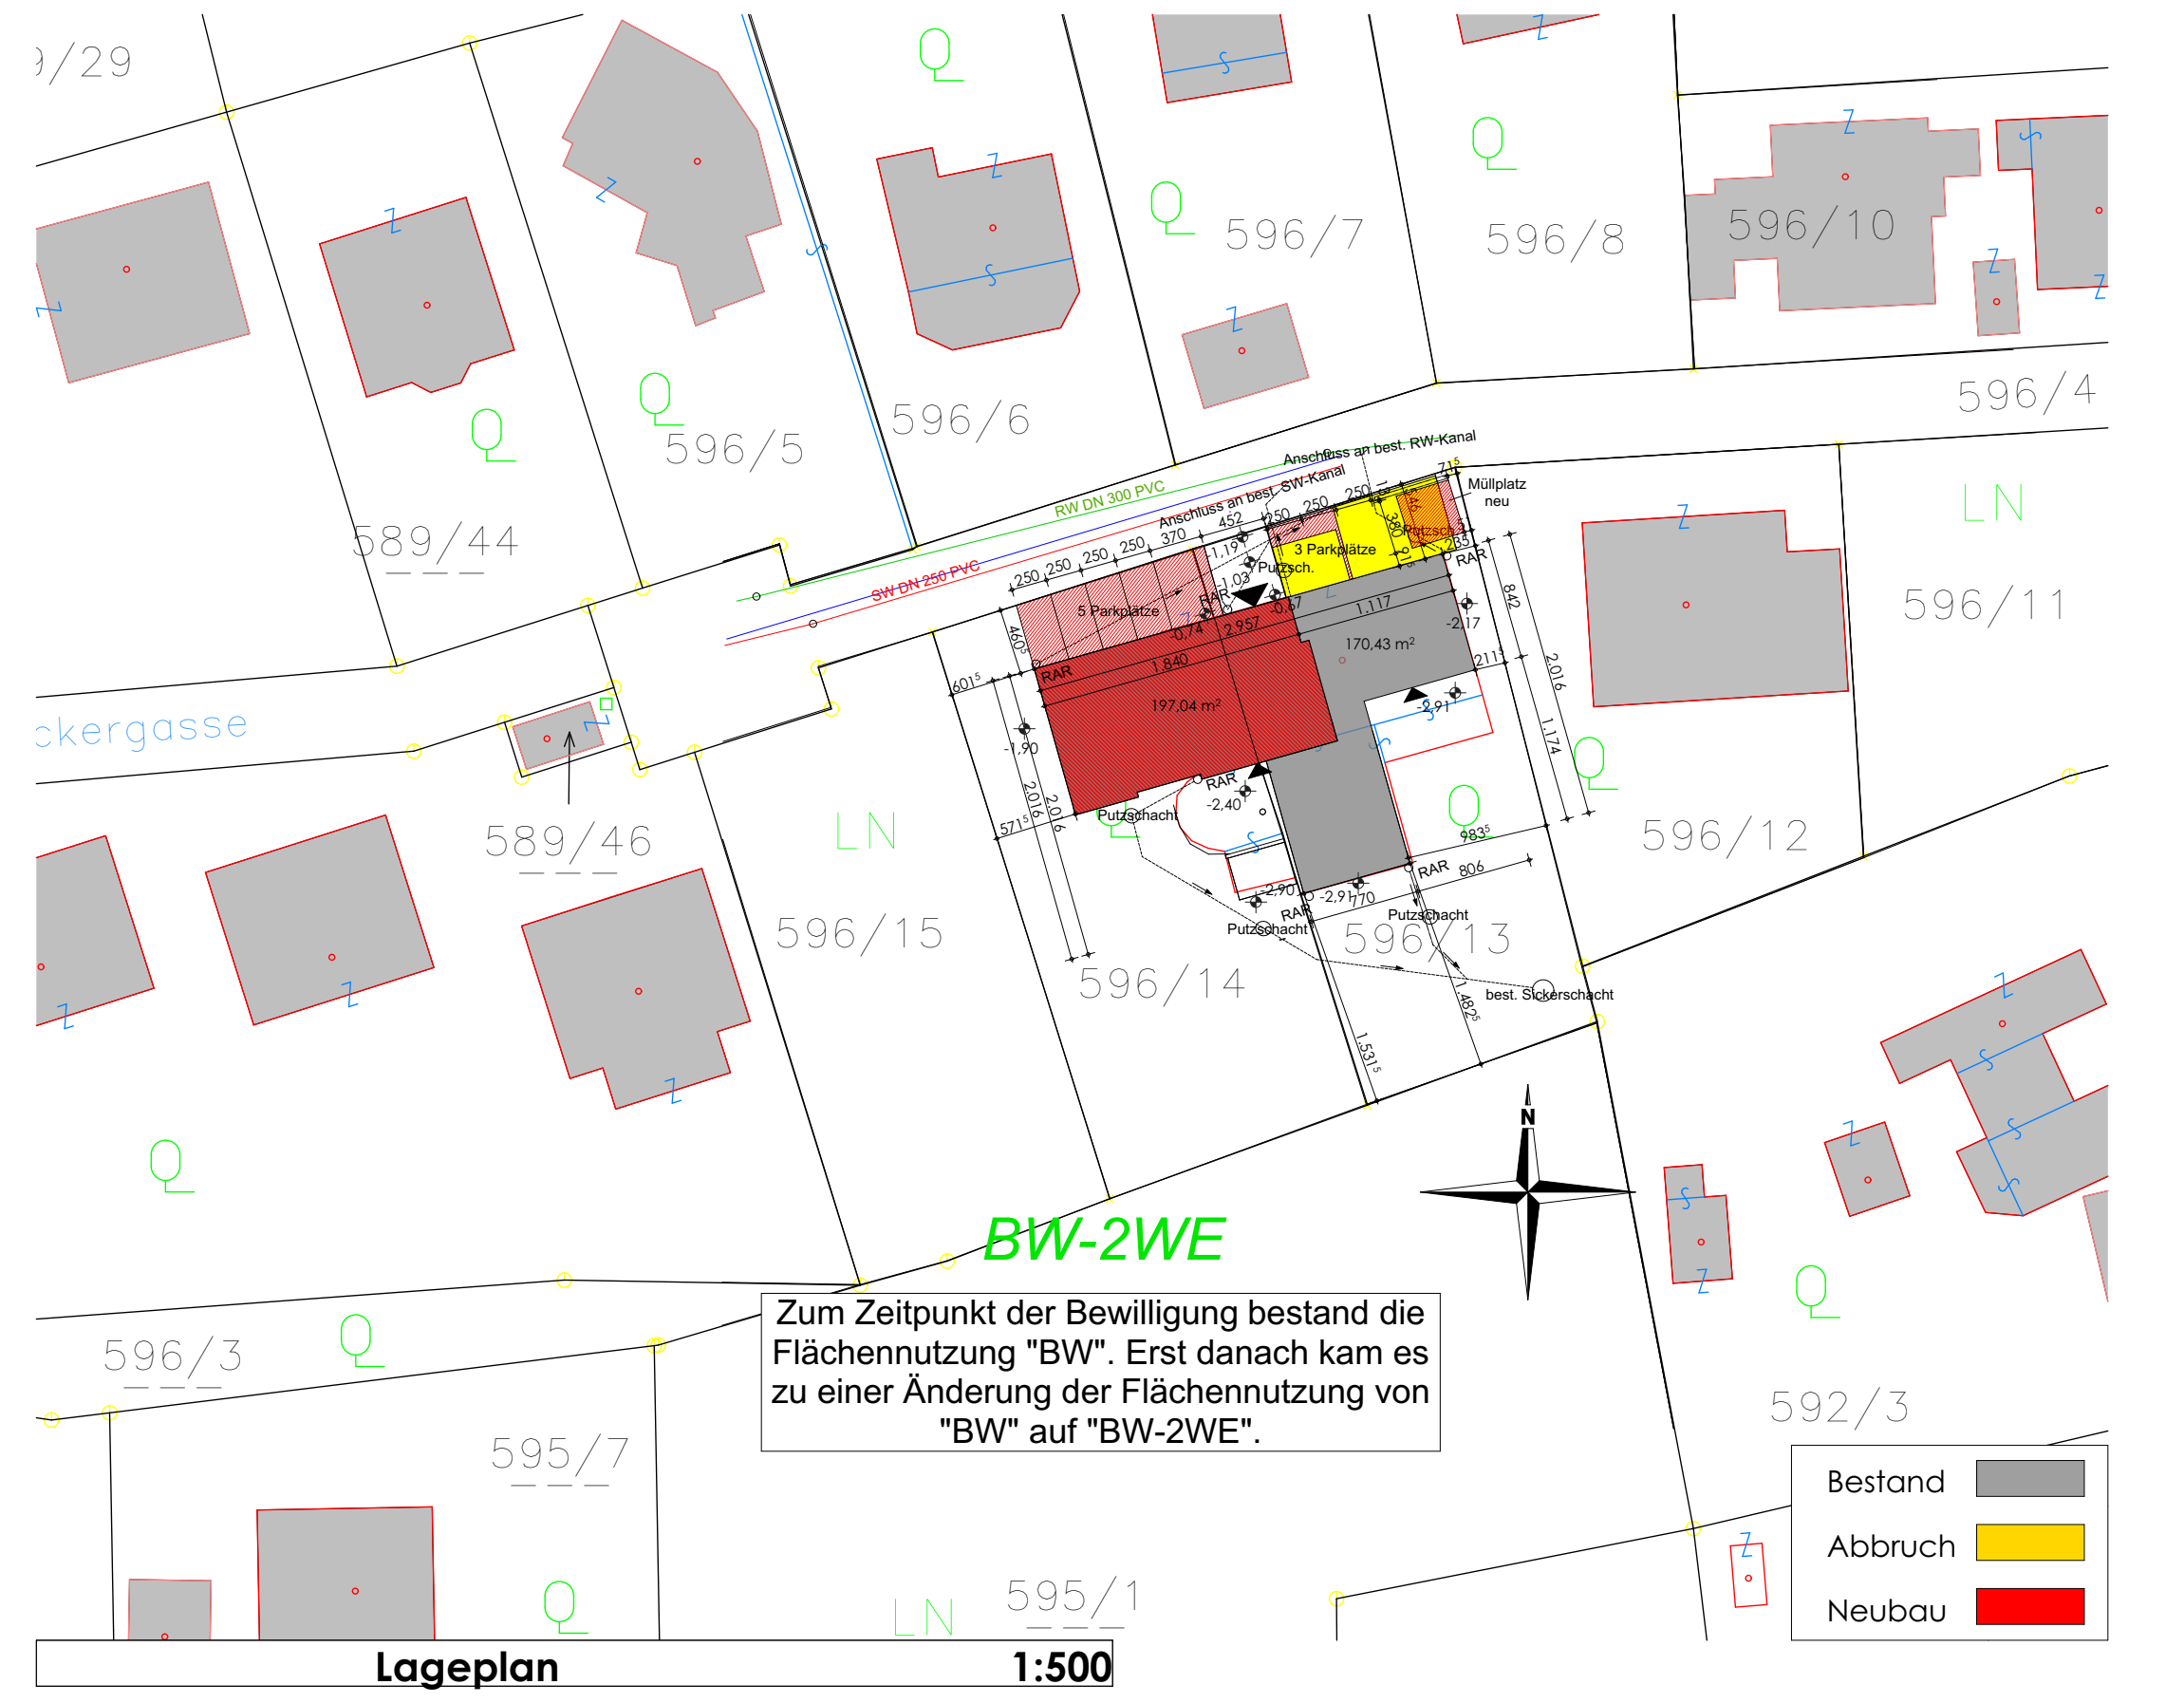



[illegible]

Vor Ausführungsbeginn sind Naturmasse und Koten zu prüfen, statisch relevante Bauteile durch hierzu Befugte zu kontrollieren bzw. zu berechnen sowie Ergänzungen und Änderungen behördlicher Bescheide zu berücksichtigen.

BESTANDSPLAN

der Zu- und Umbaumaßnahmen am bestehenden Wohnhaus in
ein Wohngebäude mit 7 Wohneinheiten für betreutes Wohnen
in 3040 Neulengbach, Ackergasse 53, KG Tausendblum,
Gst. Nr. 596/13; 596/14, für Herrn Johann Lorentz.

A	B	C	D	E	F	G	H
---	---	---	---	---	---	---	---

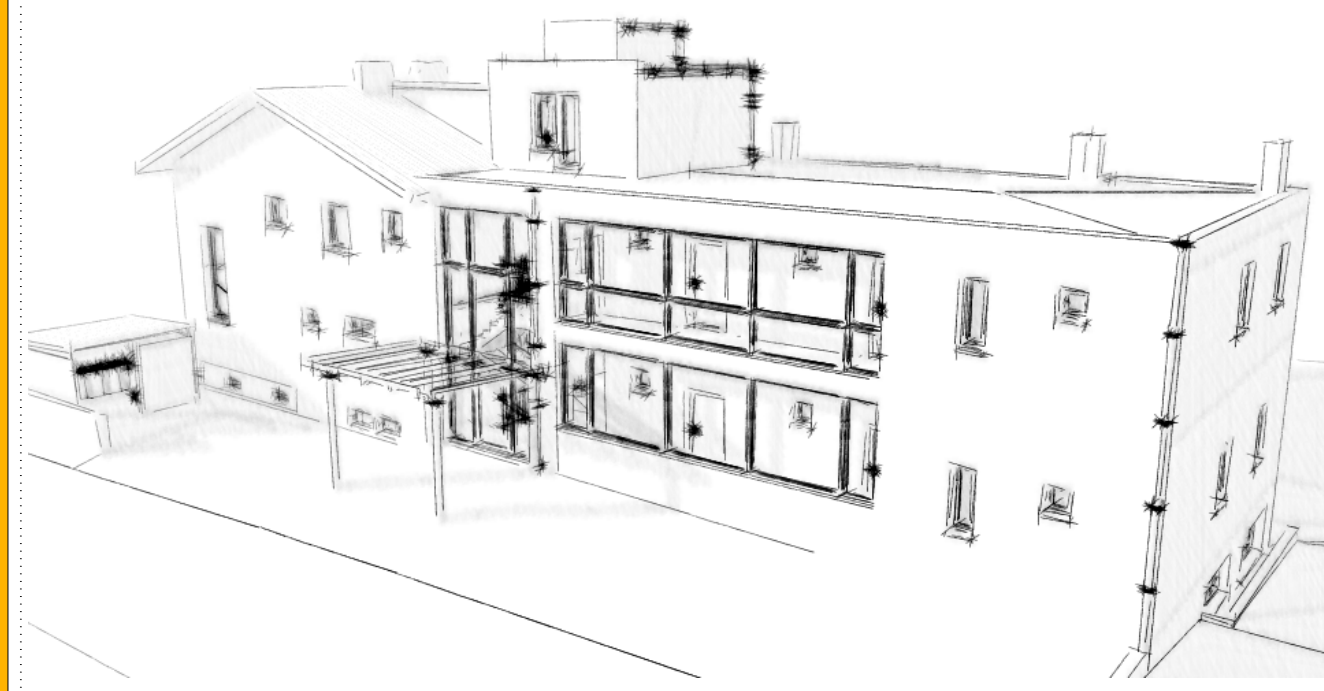

Grundlagennummer: _____

MAQ. GERNOT ISEER als Sachwalter für ALICE LÖRENTZ

Christiane LÖRENTZ

VEREIN "SELBST BESTIMMTES LEBEN IN VERTRAUTER UMGEBUNG"

NK Kommunal
Projekt GmbH
FN: 432564z
ATV 00562829

Verb.Dat.: 16.05.2018